


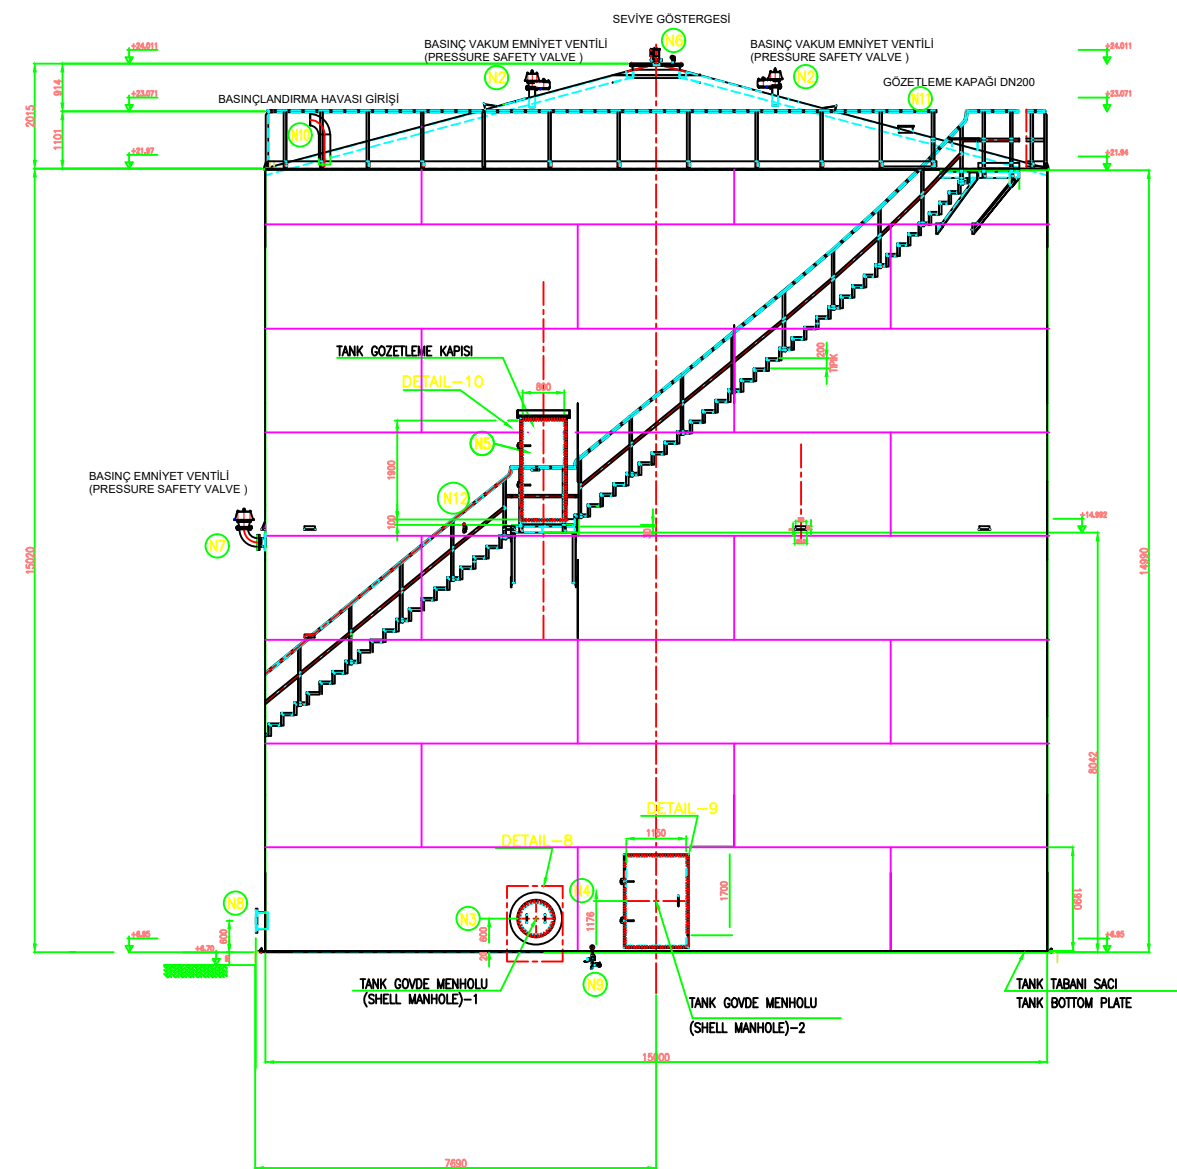

GENEL NOTLAR/GENERAL NOTES

Not-1 : Tank gövde malzemesi ASTM A 283 GR C /S235 JR(ST 37.2) kalitesinde olacaktır.

Membran bağlantı cıvataları takviyeli kauçuktan mal edilcektir.

Birleştirilme kaynakları sürekli olacaktır.

Birleştirilme kaynakları kalınlıkları, ince elemanlar için 5/8 kadar olacaktır. (a=0,7xtnin)

Kaynak kalınlıkları 3 mm den az olmayacaktır.

Tüm çelik elemanlar SA 2 1/2 "kalitesinde kumlardan ve 200 mikron eposi ile boyanacaktır.

Küçük kaynaklar sıdızrmaz olacaktır. Taban sıdızrmazlık testine tabi tutulacaktır.

Başlık verileri : DIN 1912 ; TS-1987 , ISO -2553-1984

Not-1 : Tank body material will be ASTM A 283 GR C / S235 JR (ST 37.2) quality

The membrane connection bolts will be made of reinforced rubber.

All welds will be continuous unless otherwise stated is not

Not specify the weld thickness, thin element will be up to 0.7 (a=0,7xtnin)

All weld thickness will not be less than 3 mm

All steel components will be sand blasted according to SA 2 1/2 "-quality and will be (internal and external surface) painted with 200 microns epoxy

All welds will be tight. Tank bottom will be leakage test

Welding standard : DIN 1912 ; TS-1987 , ISO -2553-1984

/DİZAYN KOŞULLARI

GAS GİRİŞ BASINCI (MAX) = 20 mBAR
GAS GİRİŞ BASINCI (MIN) = 18 mBAR
MEMBRANE DİZAYN BASINCI (MAX) = 22 mBAR

	ANTALYA BÜYÜKŞEHİR BELEDİYESİ SU VE ATIKSU İDARESİ GENEL MÜDÜRLÜĞÜ ANTALYA METROPOLITAN MUNICIPALITY Water And Wastewater Administration General Directorate																			
HURMA ATIKSU ARITMA TESİSİ GENİŞLETİLMESİ EXTENSION OF HURMA WASTEWATER TREATMENT PLANT																				
Onay: ASAT Genel Müdürlüğü CONTRACT APPROVAL CONTRACTOR	Onay: Proje Yürütme Birimi ALDAŞ A.Ş. CONTRACT APPROVAL PROJECT IMPLEMENTATION UNIT																			
İŞ SONU ÇİZİMLERİ / AS-BUILT DRAWINGS																				
Onay: Yönlendirme CONTRACT APPROVAL CONTRACTOR	Onay: Müşavirlik CONTRACT APPROVAL ENGINEER  CONET AYKIN ÖZDEMİR, LİCENCE NO: 1404447 1-1-3 EĞİLİM ÇİZİMİ, LİCENCE NO: 1404447 2-1-3 TEL: 0212 212 98 87 FAX: 0212 212 98 87																			
Yönlendirme CONTRACTOR 	PROJE NO: 46-M-PP-01 SRD 3K  																			
PROJE ONAYLADIRGIRI QUALITY ASSURANCE																				
TARİHİ <table border="1" style="width: 100%; border-collapse: collapse;"> <tr> <td style="width: 33%;">KASIM - 2011</td> <td style="width: 33%;">SRD.İLGİ</td> <td style="width: 33%;">İNGÖRÖR</td> </tr> <tr> <td>KASIM - 2011</td> <td>SRD.İLGİ</td> <td></td> </tr> </table>	KASIM - 2011	SRD.İLGİ	İNGÖRÖR	KASIM - 2011	SRD.İLGİ		KONTROL <table border="1" style="width: 100%; border-collapse: collapse;"> <tr> <td style="width: 33%;">KONTROLÜ YAPAN</td> <td style="width: 33%;">KASIM - 2011</td> <td style="width: 33%;">ÇİZİM BAĞI</td> </tr> <tr> <td>KONTROLÜ YAPAN</td> <td></td> <td></td> </tr> </table>	KONTROLÜ YAPAN	KASIM - 2011	ÇİZİM BAĞI	KONTROLÜ YAPAN			TARİHİ <table border="1" style="width: 100%; border-collapse: collapse;"> <tr> <td style="width: 33%;">KASIM - 2011</td> <td style="width: 33%;">MURAT TAL</td> <td style="width: 33%;">İNGÖRÖR</td> </tr> <tr> <td>KASIM - 2011</td> <td></td> <td></td> </tr> </table>	KASIM - 2011	MURAT TAL	İNGÖRÖR	KASIM - 2011		
EXTENSION OF HURMA WASTEWATER TREATMENT PLANT HURMA ATIKSU ARITMA TESİSİ GENİŞLETİLMESİ																				
GAZ DEPOLAMA TANIŞI GENEL YERLEŞİM PLANI GENERAL LAYOUT OF GAS HOLDER TANK																				
ÖLÇEK SCALE 1/50	HEMİN NO DRAWING NO HURMA-46-M-PP-01	REV. NO REV. NO 2																		