
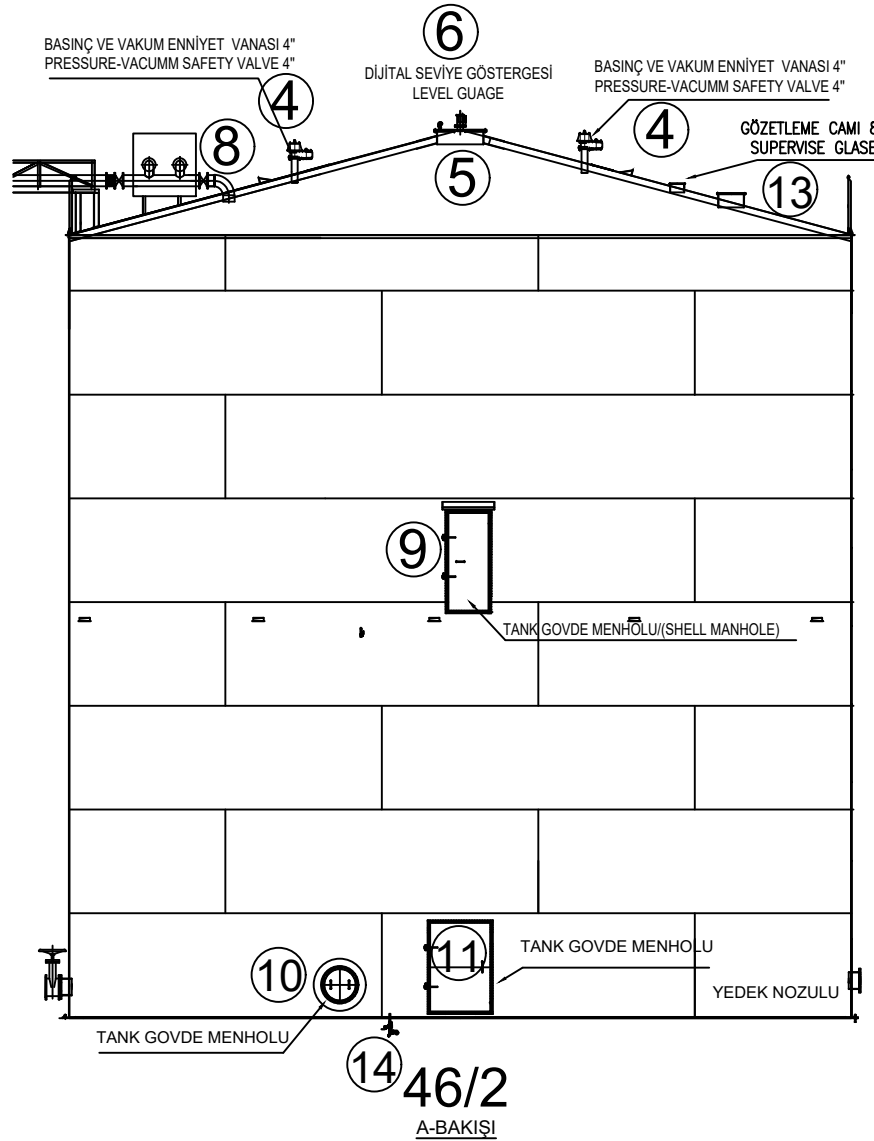
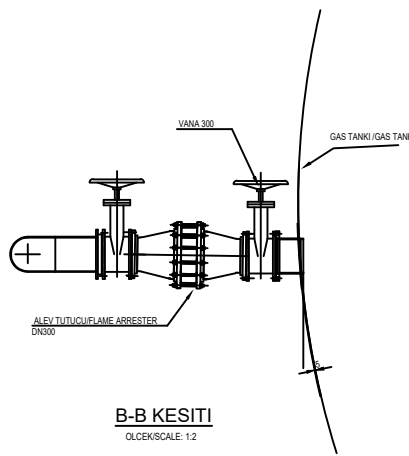


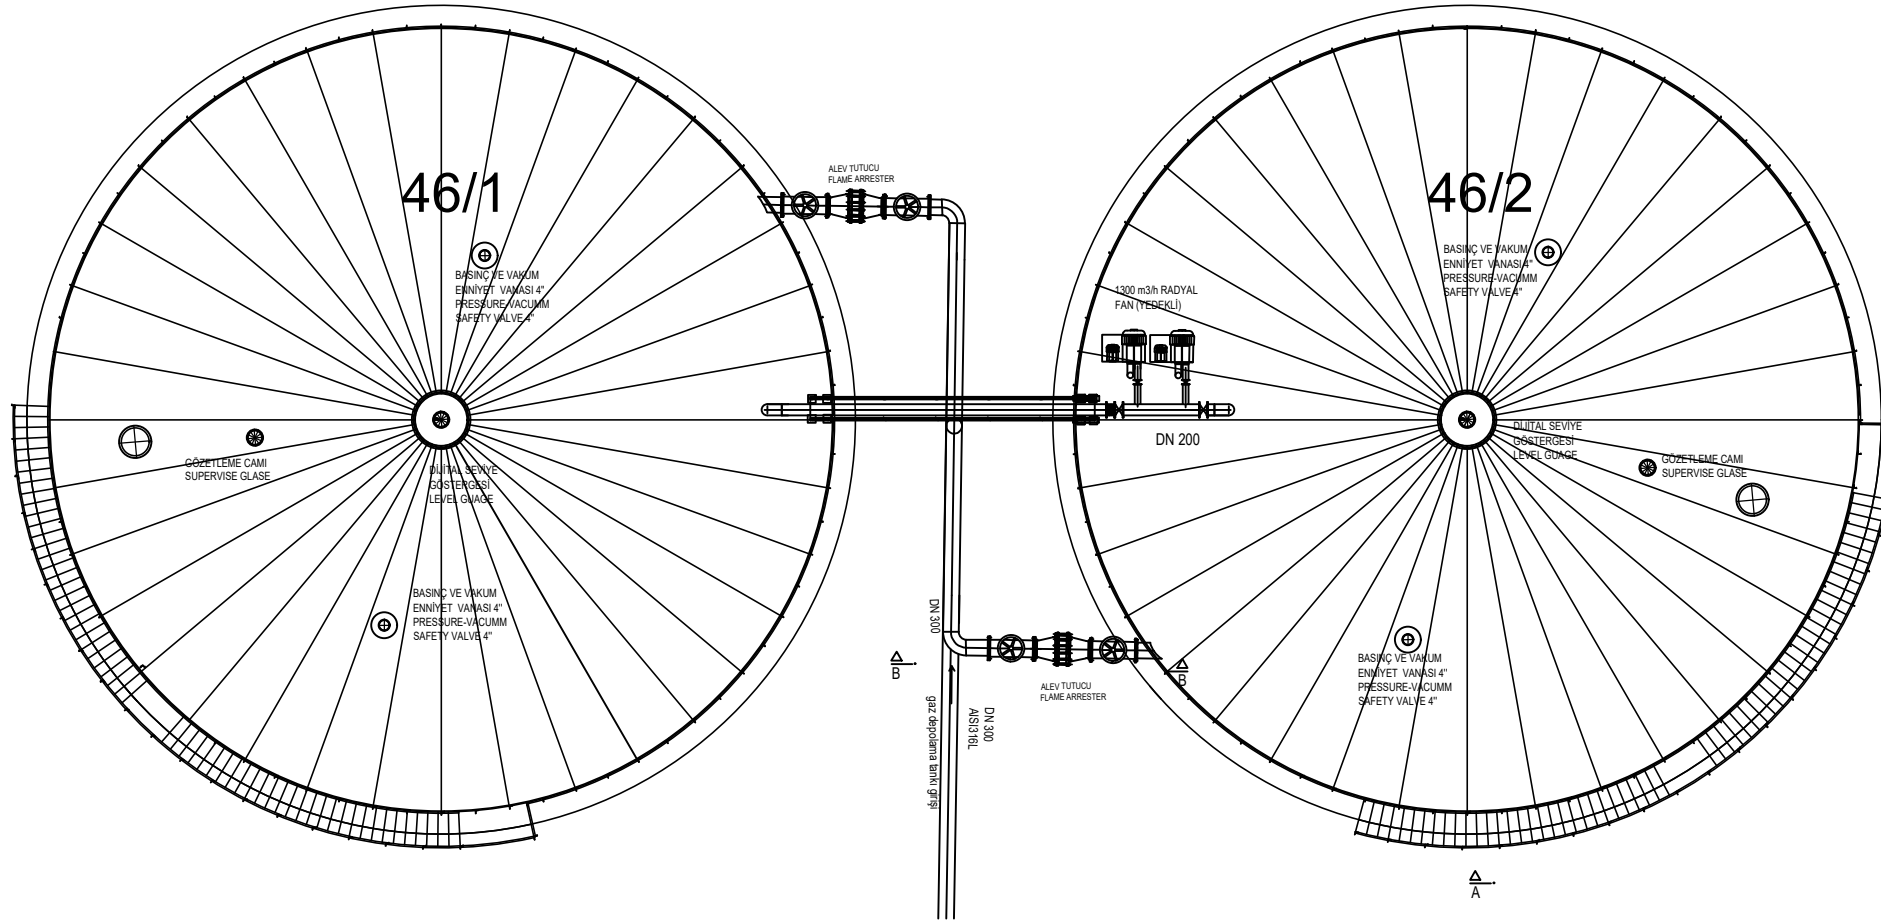

TANK ÜZERİ BAĞLANTILAR (TANK NOZZLES)		
BAGLANTI ADI/NOZZLE NAME	ÖLCÜ Measure	NUMARA Number
TANK GAZ GİRİŞİ/GAS INLET	DN300	N1
BASINÇ VAKUM ENNİYET VENTİLİ (PRESSURE SAFETY VALVE)	DN100	N2
TANK GÖVDE MENHÖLÜ-1 (TANK SHELL MANHOLE-1)	Ø600	N3
TANK GÖVDE MENHÖLÜ-2 (TANK SHELL MANHOLE-2)	1150*1700	N4
TANK GÖZETLEME KAPISI (TANK SURVEILLANCE GATE)	800*1900	N5
SEVİYE GÖSTERGESİ	DN150	N6
BASINÇ ENNİYET VENTİLİ (PRESSURE SAFETY VALVE)	Ø150	N7
YEDEK NOZUL	Ø250	N8
GAZ ODASI DREYN	1"	N9
BAŞIŖLANDIRMA HAVASI GİRİŞİ	DN200	N10
GÖZETLEME KAPAĞI DN200	DN200	N11
HAVA ODASI DREYN	1/2"	N12

GENEL NOTLAR

- Aksi belirtilmedikçe bütün ölçüler mm, kollar metre'dir.
- Betonarme beton : B500 (C30) SDC (Sülfata dayanıklı TipV Çimento kullanılacaktır.)
- Min karakteristik mukavemet 37 N/mm²
- Grobeton : 250d₂
- Betonarme Donatılar St III (S420a) (Nervürlü)
- Donatı b₂ndırme ve ankları boyu 50d₂ den az olmayacaktır.
- Paspayı temel: alt 5cm üst 3cm

Çelik konstr. malzeme: ST 37.2 - Cıvata Kalitesi: 8.8
Membranın çelik konstrüksiyona bağlantısını sağlayan tüm cıvatalar takviyeli standart kauçuktan imal edilecektir.
Belirlenmeyen kaynak boyaları paşa boyunca ve s₂rekli olacaktır.
Belirlenmeyen kaynak kalınlıkları birleşen en ince eleman kalınlığının 0.7 si olacaktır (a=0.7x t_{min}). kaynak kalınlıkları 3mm den az olmayacaktır.
Tüm çelik elemanlar sarılatmaya uygun olarak kumlanarak , boyanacaktır.

DEPREMSEL - ZEMİN PARAMETRELERİ

Deprem bölgesi: I
Eksen yer izme katsayısı A₀0.4
Yapı önem katsayısı: 1.5
T.S.Davranış katsayısı R:4
Yerel zemin sınıflı: Z1
Zemin emniyet gerilmesi: 4.0 kg/cm²
Zemin Yatak katsayısı: 10.000 t/m³

T.C.
ANTALYA BÜYÜKŞEHİR BELEDİYESİ
SU VE ATIKSU İDARESİ GENEL MÜDÜRLÜĞÜ

ANTALYA METROPOLİTAN MUNICIPALITY
Water And Wastewater Administration General Directorate

HURMA ATIKSU ARITMA TESİSİ GENİŞLETİLMESİ
EXTENSION OF HURMA WASTEWATER TREATMENT PLANT

Onay: ASAT Genel Müdürlüğü
CONTRACT APPROVAL CONTRACTOR

Onay: Proje Yürütme Birimi
ALDAŞ A.Ş.
CONTRACT APPROVAL PROJECT IMPLEMENTATION UNIT

PROJE AŞAMA

İŞ SONU ÇİZİMLERİ / AS-BUILT DRAWINGS

ONAY YÖNLENCİ
CONTRACT APPROVAL ENGINEER

ONAY ADRESİ
CONTRACT APPROVAL ENGINEER

ONAY

ONAY YÖNLENCİ
CONTRACT APPROVAL ENGINEER
T.C. 34 3