




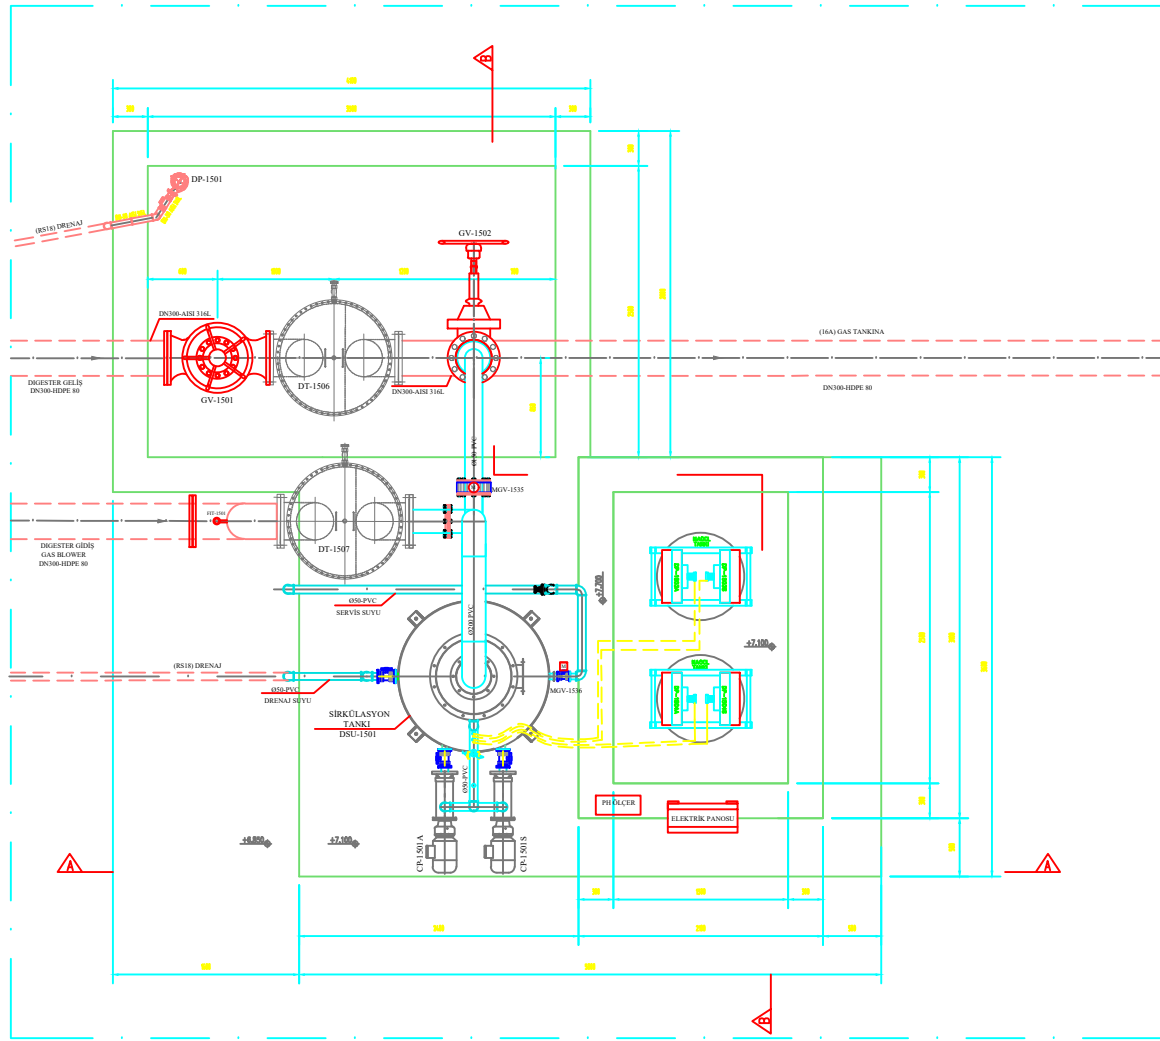


PLAN GÖRÜNÜŞÜ

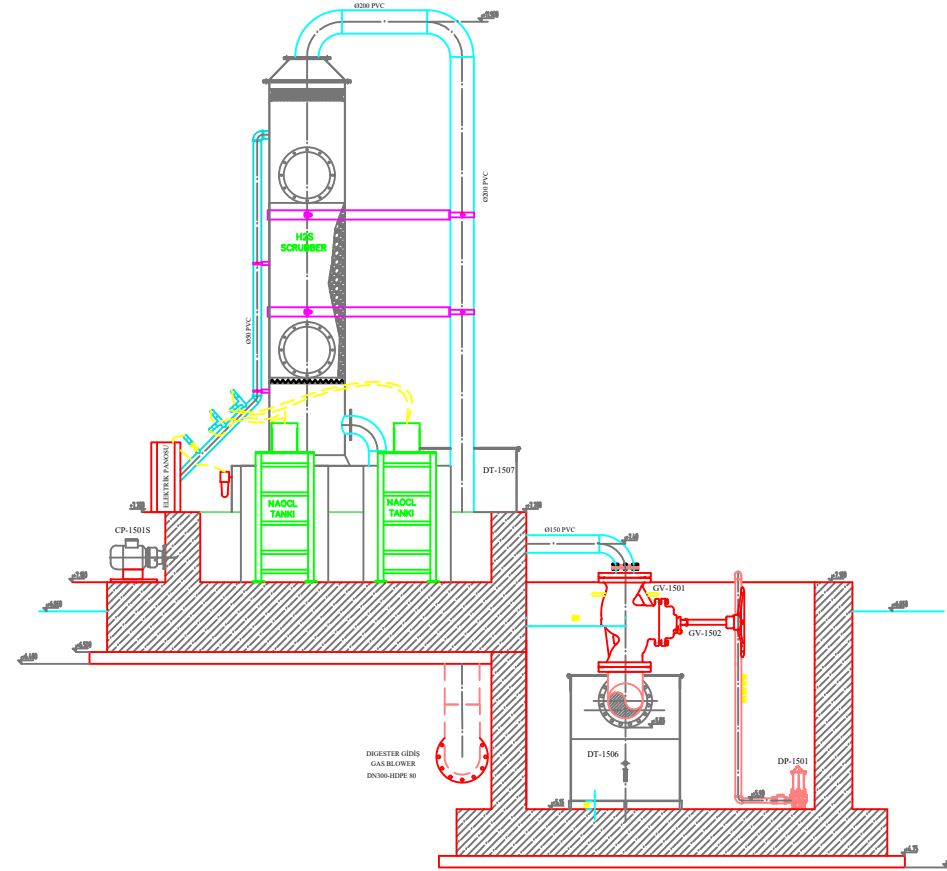

B-B KESİTİ

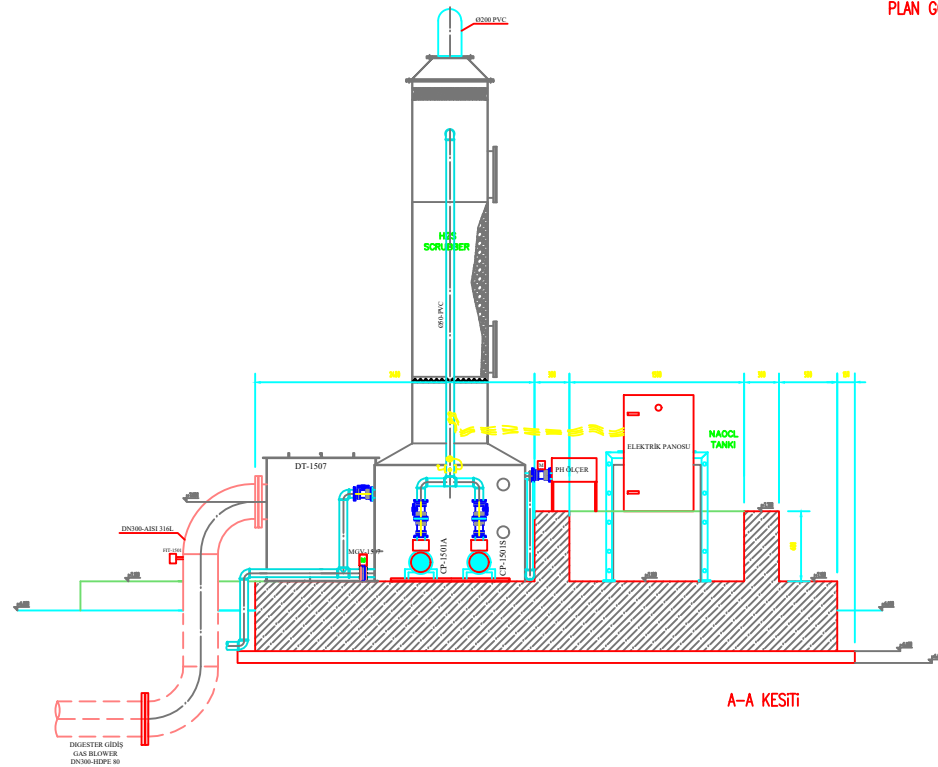

A-A KESİTİ

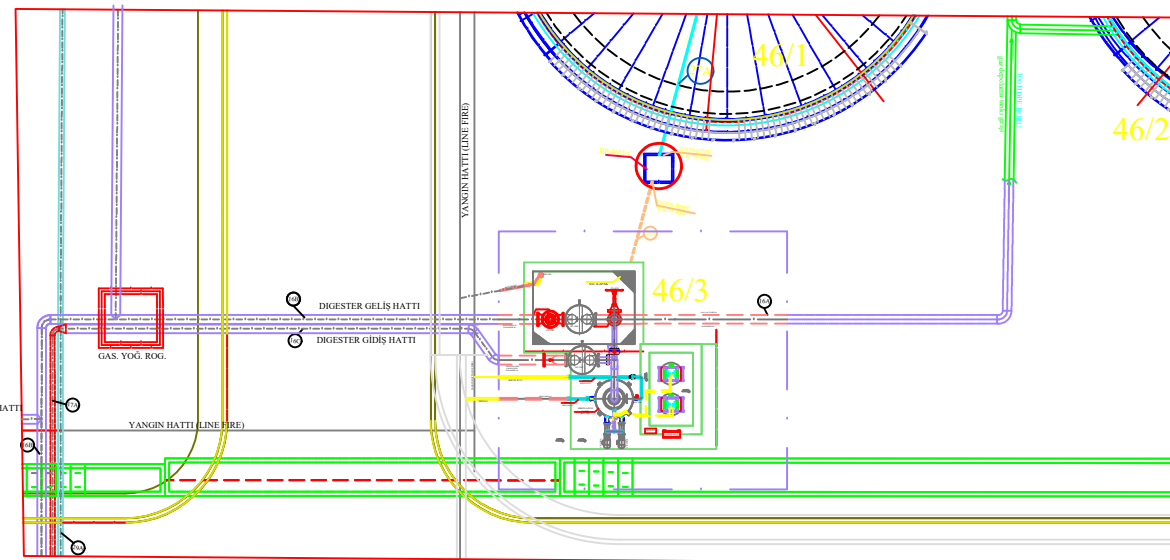

GENEL YERLEŞİM PLAN
1/25

Gas Desulphurization Unit- Equipment List GAZDESÜLFÜRİZASYON ÜNİTESİ / - Ekipman Listesi			
Equipment Name Ekipman Adı	Drawn Çizen	Quantity Adet	Capacity Kapasite
DT-1507 KONDENSATÖR/CONDENSER TRP		2	Kapasite / Capacity : 2000 m ³ /h
DT-1506 GAZDESÜLFÜRİZASYON ÜNİTESİ / GAS DESULPHURIZATION UNIT		1	Kapasite / Capacity : 100 m ³ /h

T.C.
ANTALYA BÜYÜKŞEHİR BELEDİYESİ
SU VE ATIKSU İDARESİ GENEL MÜDÜRLÜĞÜ

asas

ANTALYA METROPOLITAN MUNICIPALITY
Water And Wastewater Administration General Directorate

HURMA ATIKSU ARITMA TESİSİ GENİŞLETİLMESİ
EXTENSION OF HURMA WASTEWATER TREATMENT PLANT

Onay: ASAT Genel Müdürlüğü

CONTRACT APPROVAL-CONTRACTOR

Onay: Proje Yürütme Birimi

ALDAŞ A.Ş.

CONTRACT APPROVAL-PROJECT IMPLEMENTATION UNIT

PROJE AŞAMASI
STATUS

İŞ SONU ÇİZİMLERİ / AS-BUILT DRAWINGS

ONAY :YÜKLENİÇİ
CONTRACT APPROVAL-CONTRACTOR

ONAY :MÜHENDİS
CONTRACT APPROVAL-ENGINEER

COVI

JOINT VENTURE

AYAZMA DERİSİ CADDESİ NO : 34 KAT 1-2-3
34100 ANTALYA / TÜRKİYE
TEL:0242 212 98 06 FAX:0242 212 98 07

YÜKLENİÇİ
CONTRACTOR

PROJE/DİZAYNER:

PROJE-ONAY/DİZAYNER-QUALITY ASSURANCE:

	TARİH/DATE	İSİM/NAME	İMZA/SIGN.		TARİH/DATE	İSİM/NAME	İMZA/SIGN.
TASARIM DESIGNED BY	EYLÜL-2011	FERİHAT ATAY		KONTROL CHECKED BY	EYLÜL-2011	SELÇUK ERDEMCI	
ÇİZEN DRAWN BY	EYLÜL-2011	MURAT GÖKSU		ONAY APPROVED BY	EYLÜL-2011	MURAT İNAL	

EXTENSION OF HURMA WASTEWATER TREATMENT PLANT
HURMA ATIKSU ARITMA TESİSİ GENİŞLETİLMESİ

DESULPHURIZATION UNIT MECHANICAL AS-BUILT PROJECT
MECHANICAL APPLICATION PROJECT
PLAN AND SECTIONS

DESÜLFÜRİZASYON ÜNİTESİ MEKANİK İŞ SONU ÇİZİMLERİ
MEKANİK UYGULAMA PROJESİ PLAN VE KESİTLERİ

ÖLÇEK SCALE	1/30	RESİM NO. DRAWING NO.	HURMA-46-UP-M-25	REV. NO. REV. NO.	1
----------------	------	--------------------------	------------------	----------------------	---